



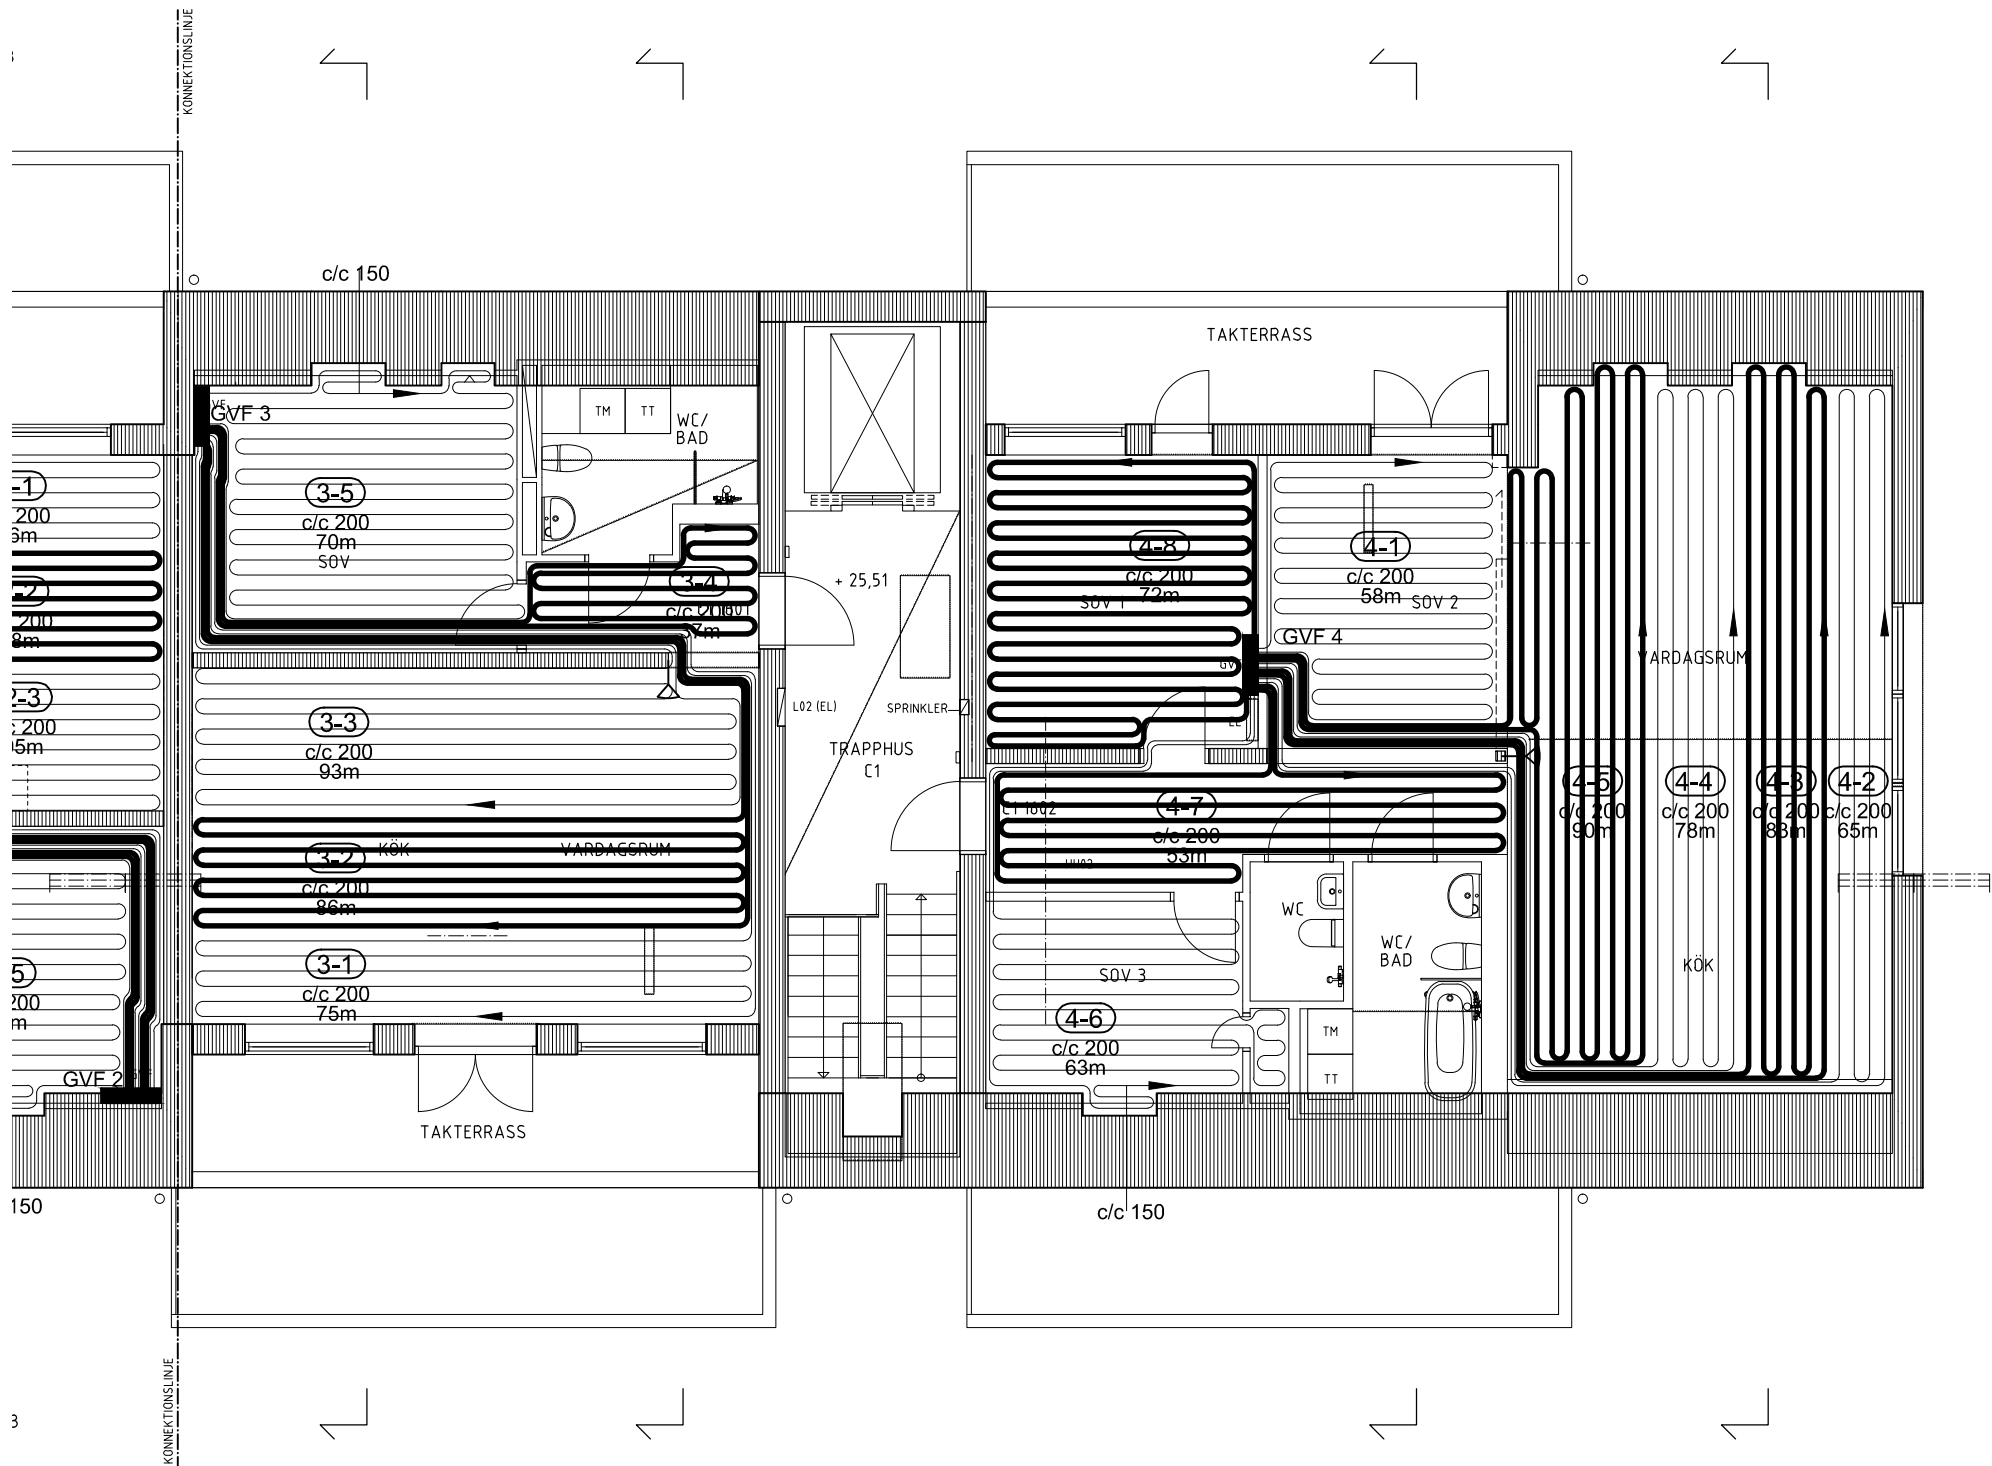

SEPARAT MATERIALSPECIFIKATION
UPPRÄTTAD AV PURMO.
UNDERLAG FÖR DENNA RITNING
UTGÖRS AV MODELLFIL FRÅN
PURMO DATERAD:
2013-10-29

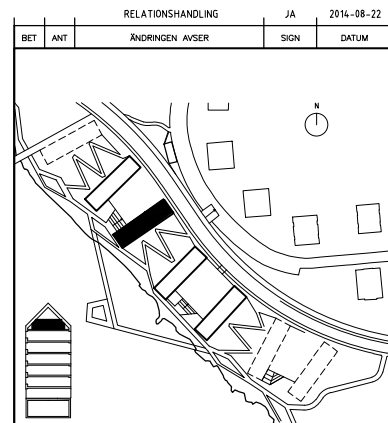

RELATIONSHANDLING		JÄ	2014-08-22
BET	ANT	ÄNDRINGEN AVSER	SIGN
			DATUM
RELATIONSHANDLING			
Folkhem Kv. Strandparken Hus C			
A	WINGÅRDH ARKITEKTKONTOR AB	TEL: 08-4474080, FAX: 08-7444009	
K	FOLKHEM PRODUKTION AB	TEL: 08-4472780, FAX: 08-4472790	
KP	MARTINSSONS BYGGSYSTEM KB	TEL: 0914-20813, FAX: 0914-20781	
I	NVS INSTALLATIONER AB	TEL: 010-4753000, FAX: 08-805419	
E	J. & H. ELTEKNIK	TEL: 018-590004, FAX: 018-590005	
V	MIKAB VVS-KONSULT AB	TEL: 08-7125000, FAX: 08-7125001	
B	WSP BRAND OCH RISK	TEL: 040-354290, FAX: 040-354399	
L	(H&B) C-O-M-B-I-N-E	TEL: 08-55110005, FAX: 08-55110125	
G	TYRENS AS	TEL: 08-56641000, FAX: 08-56641001	
UPPDRAG NR	RITAD AV	HANDLÄGGARE	
DATUM	ANSVARIG		
2013-11-15	Mikael Lindholm		
NYBYGGNAD, BOSTÄDER			
Sundbyberg			
PLAN 7, DEL 2			
GOLVVÄRME			
SKALA	NUMMER	I BET	
1:50	V56.1-272		