



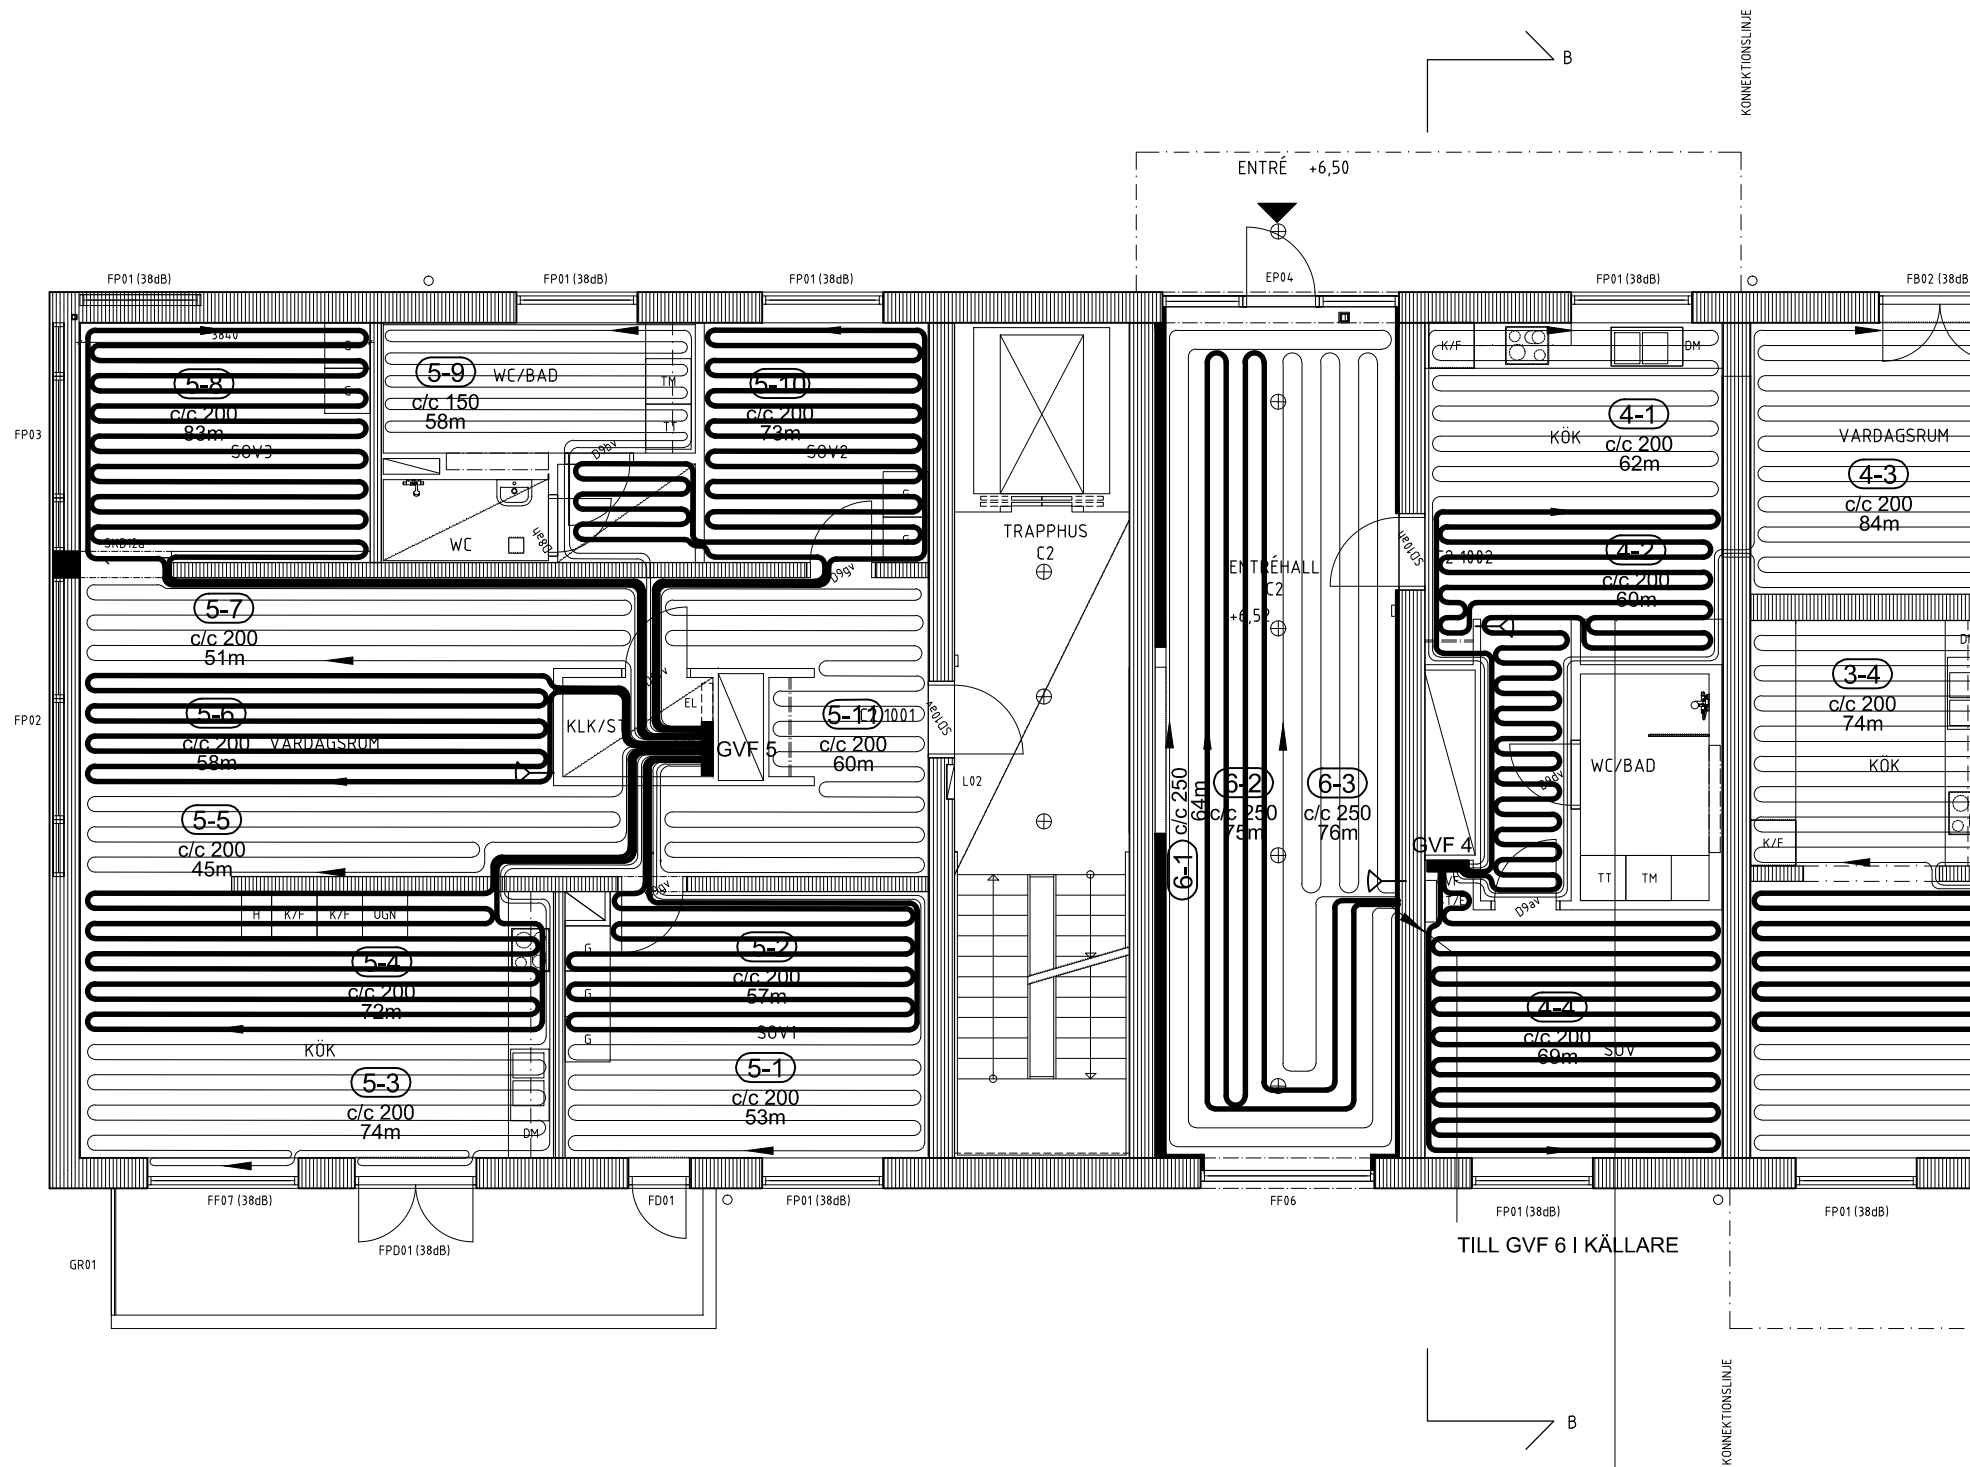

SEPARAT MATERIALSPECIFIKATION
UPPRÄTTAD AV PURMO.
UNDERLAG FÖR DENNA RITNING
UTGÖRS AV MODELLFIL FRÅN
PURMO DATERAD:
2013-10-29

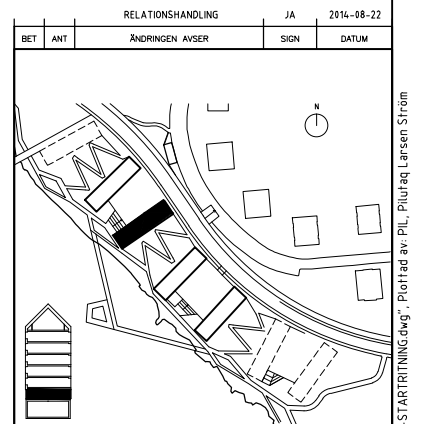

RELATIONSHANDLING		JA	2014-08-22
BET	ANT	ÄNDRINGEN AVSER	SIGN
RELATIONSHANDLING			
Folkhem Kv. Strandparken Hus C			
A	WINGÄRDH ARKITEKTKONTOR AB	TEL: 08-4474080, FAX: 08-7444000	
K	FOLKHEM PRODUKTION AB	TEL: 08-4427280, FAX: 08-4427290	
KP	MARTINSSONS BYGGSYSTEM KB	TEL: 0914-20813, FAX: 0914-20781	
I	NVS INSTALLATIONER AB	TEL: 010-4753000, FAX: 08-805419	
E	STÅLBYGGNADEN & TRÄ 23 UPPSALA	TEL: 018-590204, FAX: 018-590205	
V	MIKAB VVS-KONSULT AB	TEL: 08-7125020, FAX:	
B	WSP BRAND OCH RISK	TEL: 040-354550, FAX: 040-354399	
L	(IND) C-O-M-B-I-N-E	TEL: 08-5511025, FAX: 08-55110125	
G	TYRENS AB	TEL: 08-56641025, FAX: 08-56641025	
UPPDRAG NR		RITAD AV	HANDLAGGARE
DATUM		ANSVARIG	Jonas Axelsson
2013-11-15		Mikael Lindholm	
NYBYGGNAD, BOSTÄDER			
Sundbyberg			
PLAN 1, DEL 1			
GOLVVÄRME			
SKALA	NUMMER	I BET	
1:50	V56.1-211		