



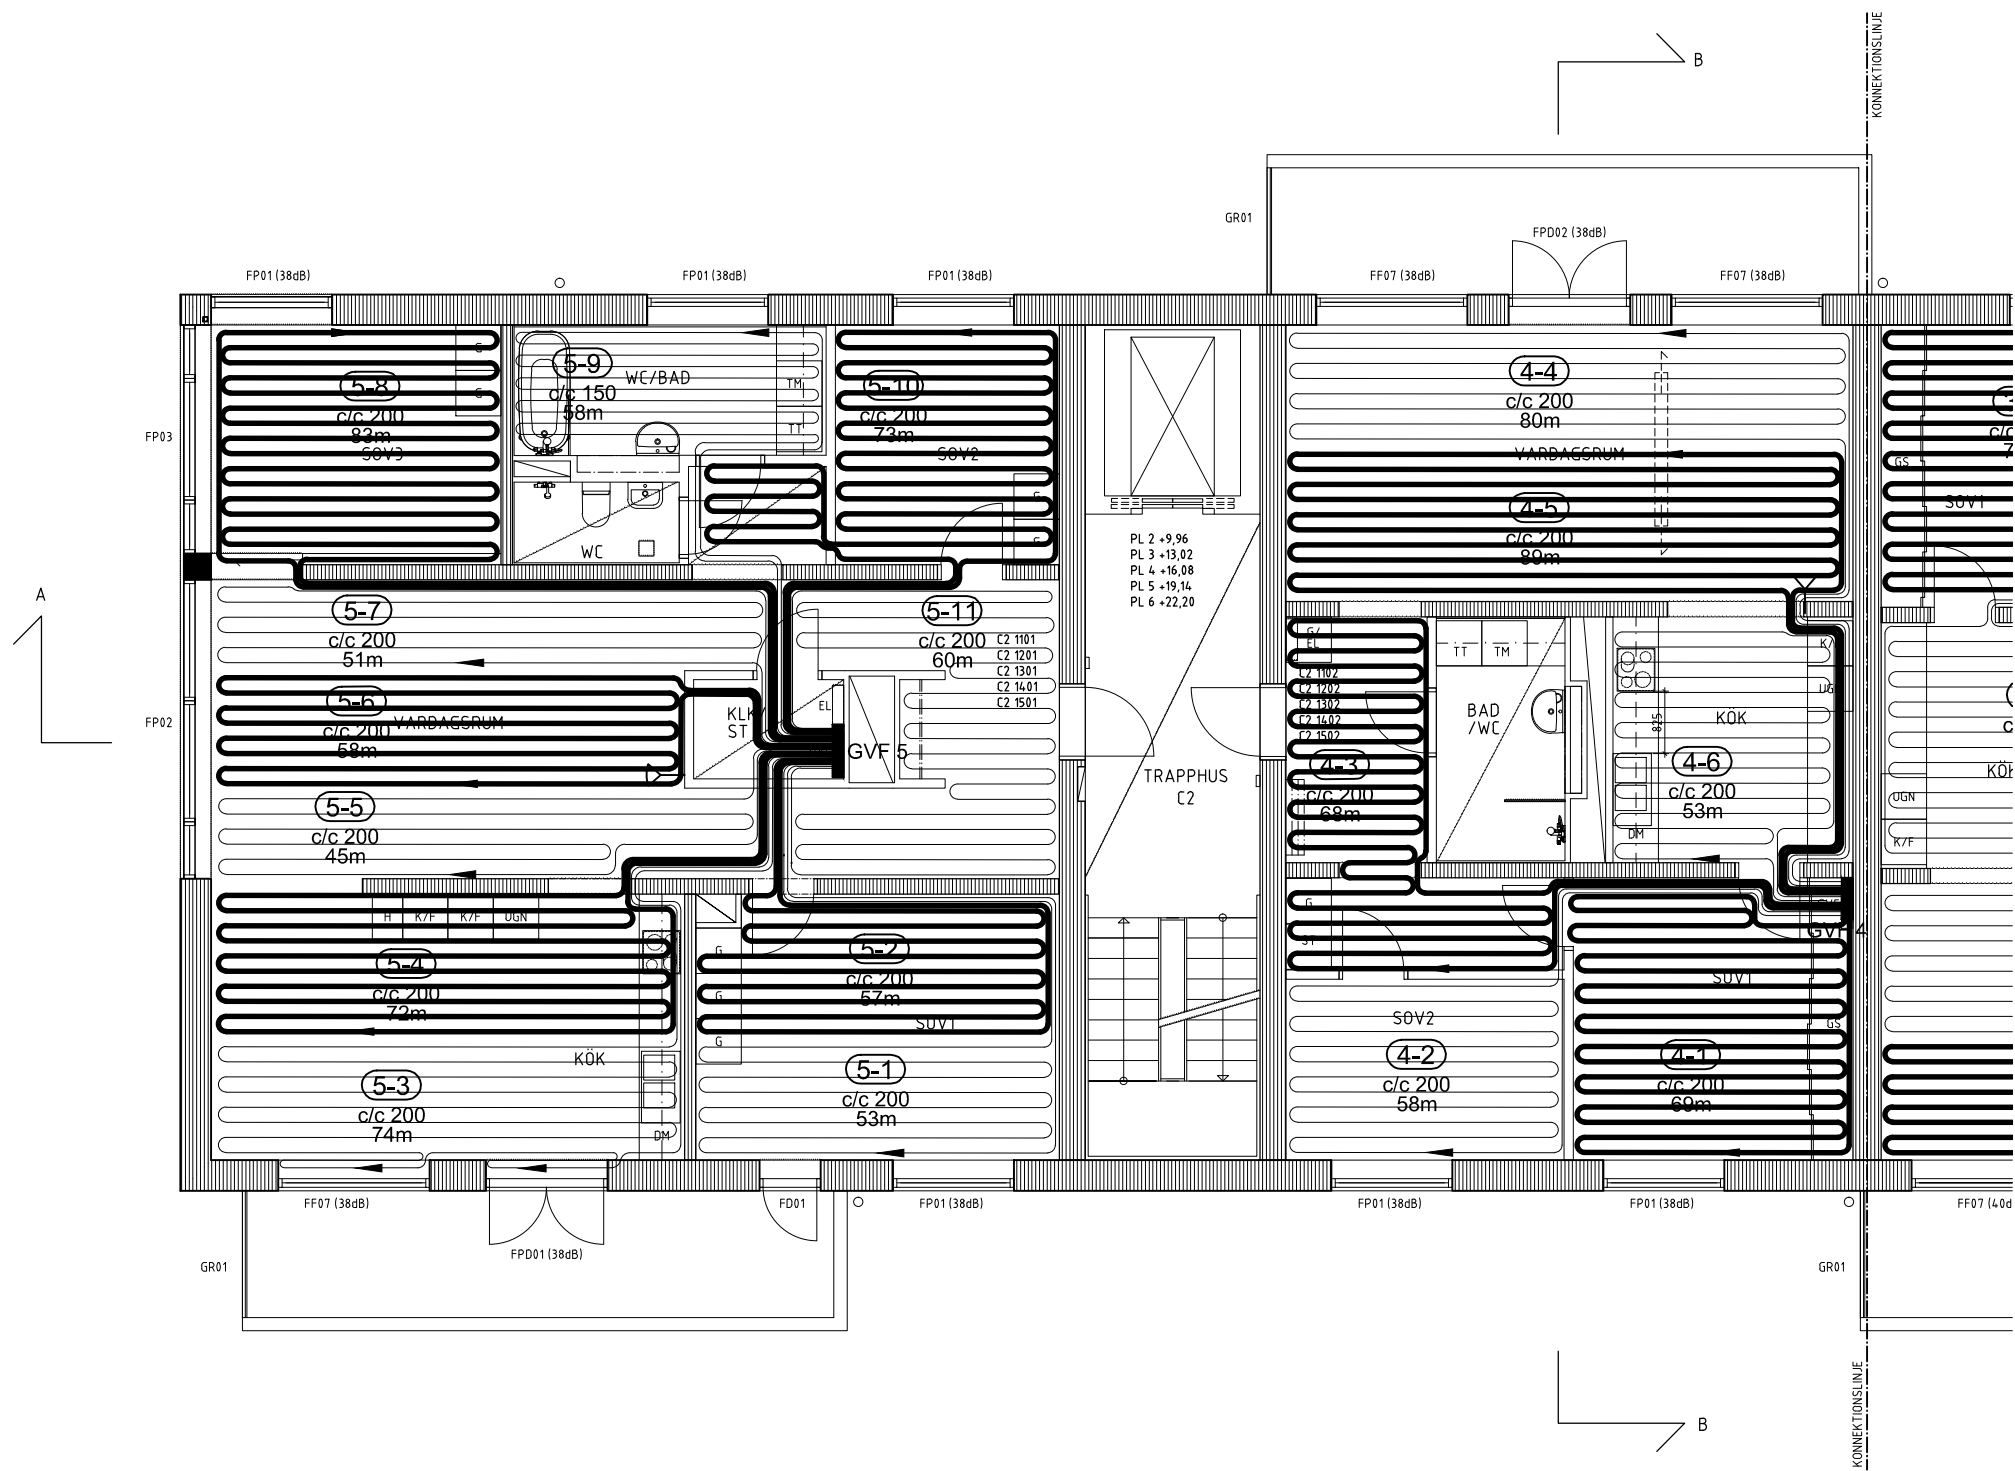

SEPARAT MATERIALSPECIFIKATION
UPPRÄTTAD AV PURMO.
UNDERLAG FÖR DENNA RITNING
UTGÖRS AV MODELLFIL FRÅN
PURMO DATERAD:
2013-10-29

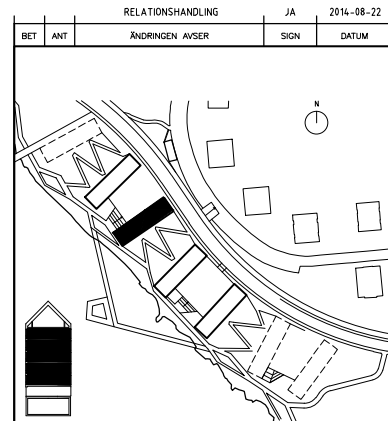

RELATIONSHANDLING		JA	2014-08-22
BET	ANT	ÄNDRINGEN AVSER	SIGN
RELATIONSHANDLING			
Folkhem Kv. Strandparken Hus C			
A	WINGÅRDH ARKITEKTKONTOR AB	TEL:08-4474080, FAX:08-7444009	
K	FOLKHEM PRODUKTION AB	TEL:08-4427280, FAX:08-4427290	
KP	MARTINSSONS BYGGSYSTEM KB	TEL:0914-20813, FAX:0914-20781	
I	NVS INSTALLATIONER AB	TEL:010-4753000, FAX:08-805419	
E	J. & H. ELTEKNIK	TEL:018-590004, FAX:018-590005	
V	MIKAEL VVS-KONSULT AB	TEL:08-7125000, FAX:	
B	WSP BRAND OCH RISK	TEL:040-354250 FAX:040-354399	
L	(H&D) C-O-M-B-I-N-E	TEL:08-55110005, FAX:08-55110125	
G	TYFVENS AB	TEL:08-56641000, FAX:08-56641000	
UPPDRAG NR		RITAD AV	HANDLÄGGARE
DATUM		ANSVARIG	Jonas Axelsson
2013-11-15 Mikael Lindholm			
NYBYGGNAD, BOSTADER			
Sundbyberg			
PLAN 2-6, DEL 1			
GOLVVÄRME			
SKALA	NUMMER	I BET	
1:50	V56.1-221		