



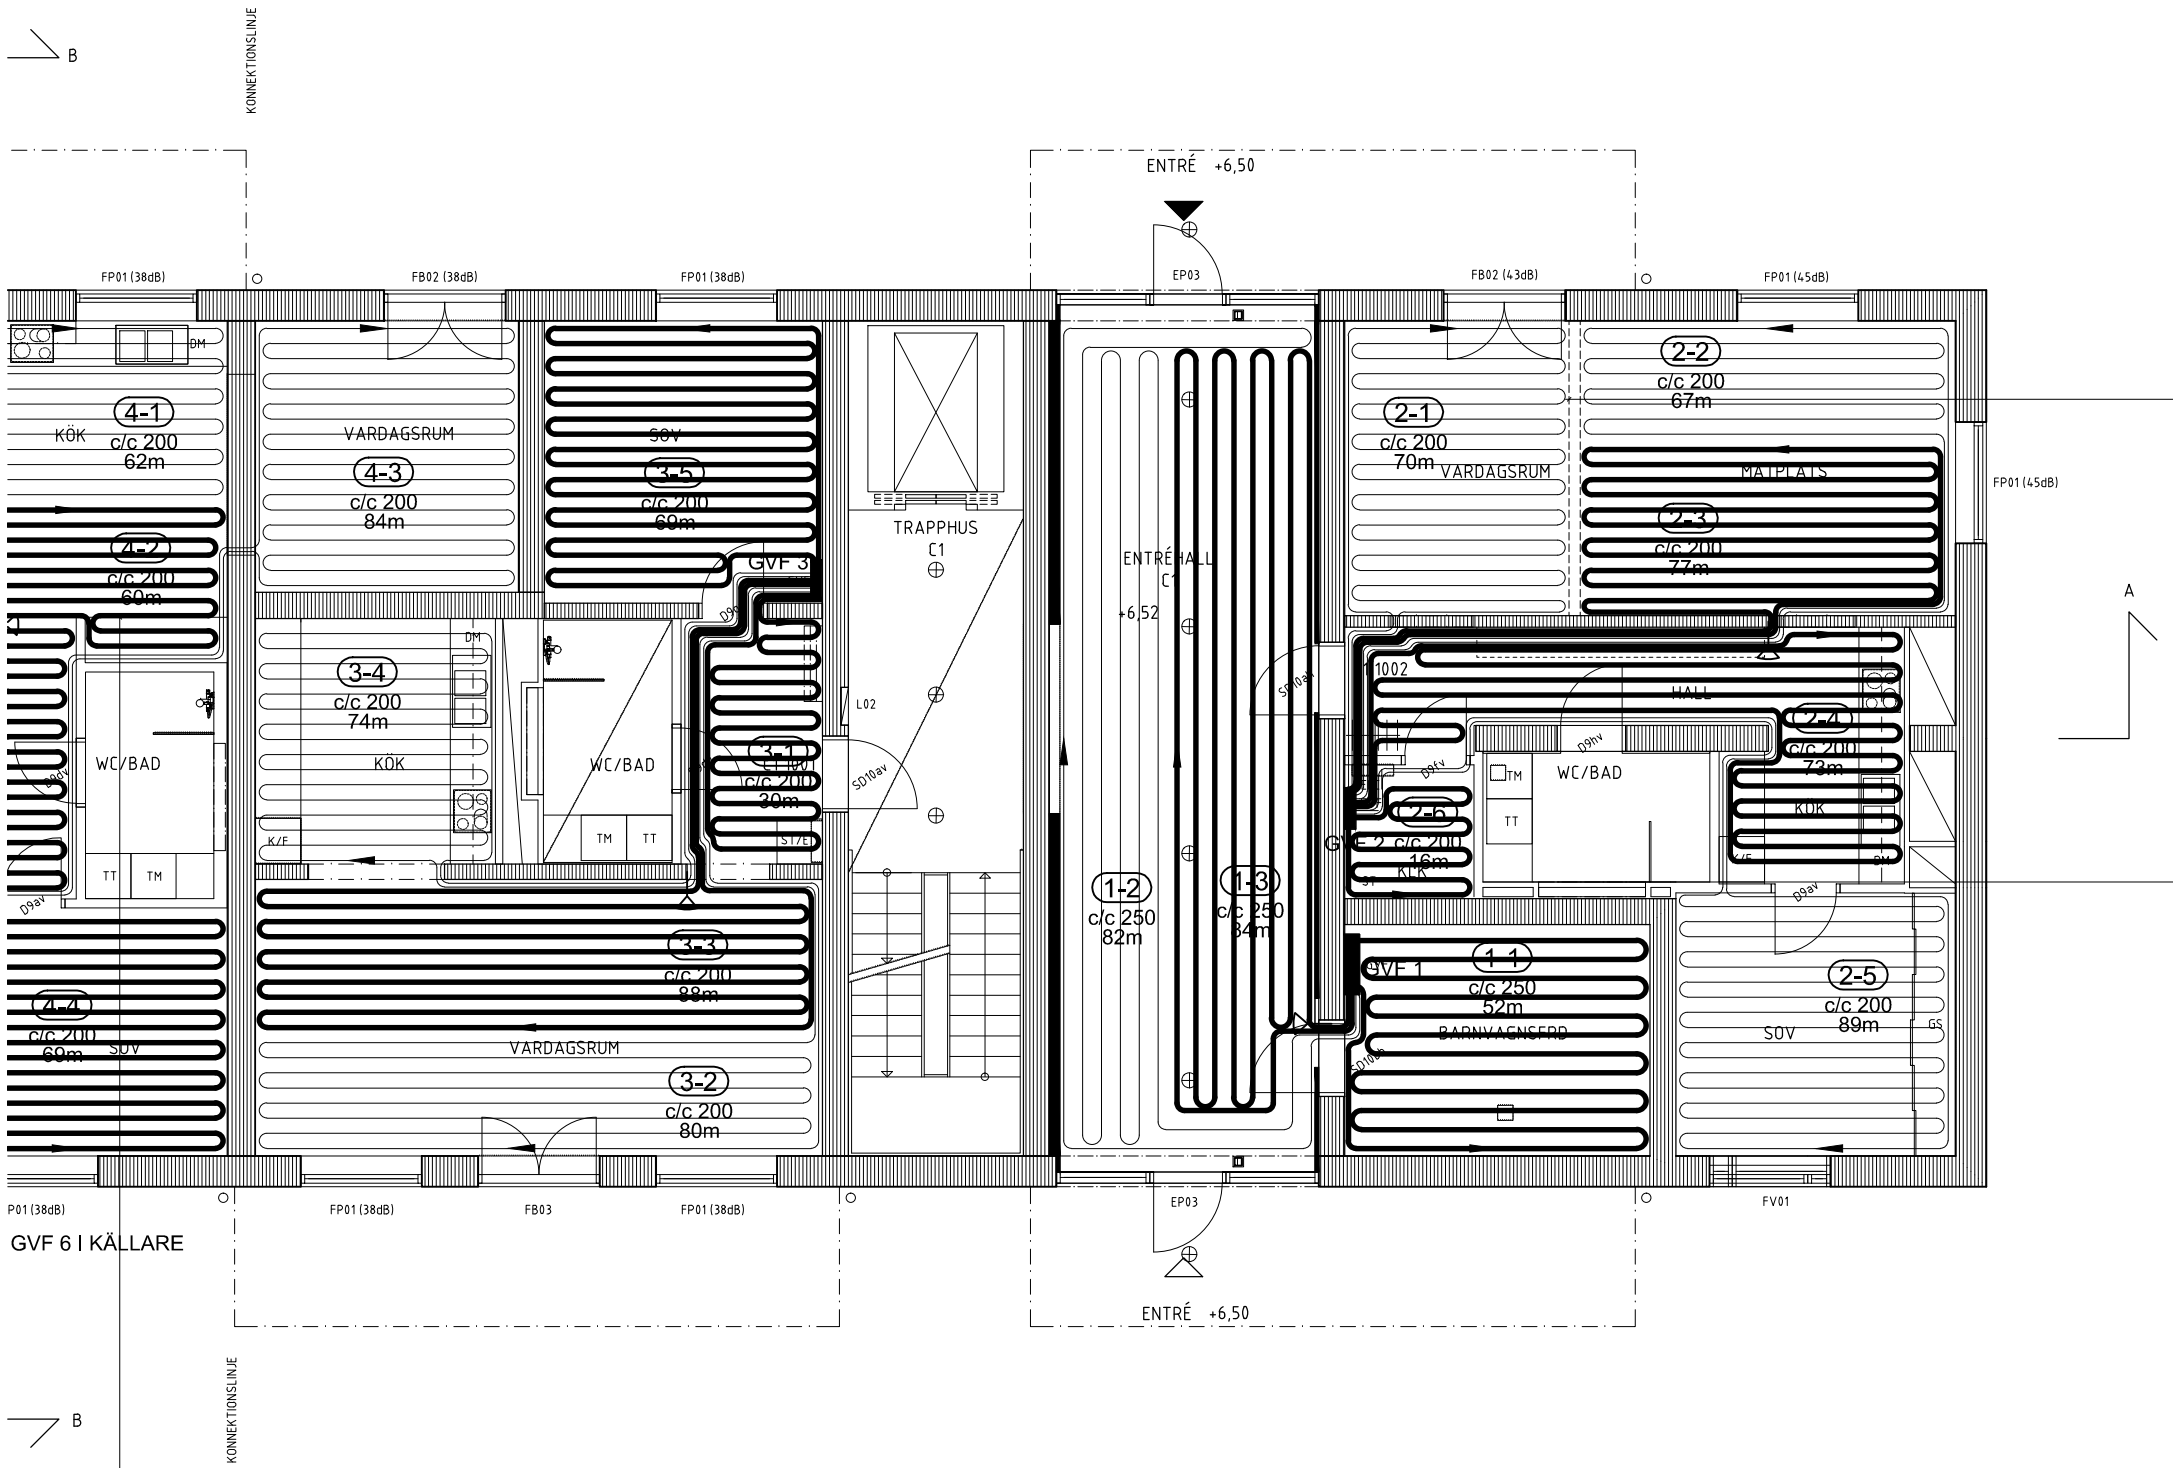

SEPARAT MATERIALSPECIFIKATION
UPPRÄTTAD AV PURMO.
UNDERLAG FÖR DENNA RITNING
UTGÖRS AV MODELLFIL FRÅN
PURMO DATERAD:
2013-10-29

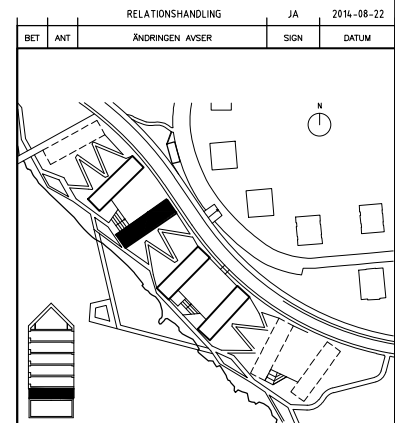

RELATIONSHANDLING		JA	2014-08-22
BET	ANT	ÄNDRINGEN AVSER	SIGN
RELATIONSHANDLING			
Folkhem Kv. Strandparken Hus C			
A	WINGÅRDH ARKITEKTKONTOR AB	TEL: 08-4474080, FAX: 08-7444009	
K	FOLKHEM PRODUKTION AB	TEL: 08-4427280, FAX: 08-4427290	
KP	MARTINSSONS BYGGGSYSTEM KB	TEL: 0914-20813, FAX: 0914-20781	
I	NVS INSTALLATIONER AB	TEL: 010-4753000, FAX: 08-805419	
E	J. & H. ELTEKNIK	TEL: 018-590004, FAX: 018-590005	
V	MIKAB VVS-KONSULT AB	TEL: 08-7125000, FAX:	
B	WSP BRAND OCH RISK	TEL: 040-354250, FAX: 040-354399	
L	(Ned) C-O-M-B-I-N-E	TEL: 08-55110005, FAX: 08-55110125	
G	TYRENS AS	TEL: 08-56641000, FAX: 08-56641000	
UPPDRAG NR	RITAD AV	HANDLÄGGARE	
DATUM	ANSVARIG	Jonas Axelsson	
2013-11-15	Mikael Lindholm		
NYBYGGNAD, BOSTADER			
Sundbyberg			
PLAN 1, DEL 2			
GOLVVÄRME			
SKALA	NUMMER	I BET	
1:50	V56.1-212		